
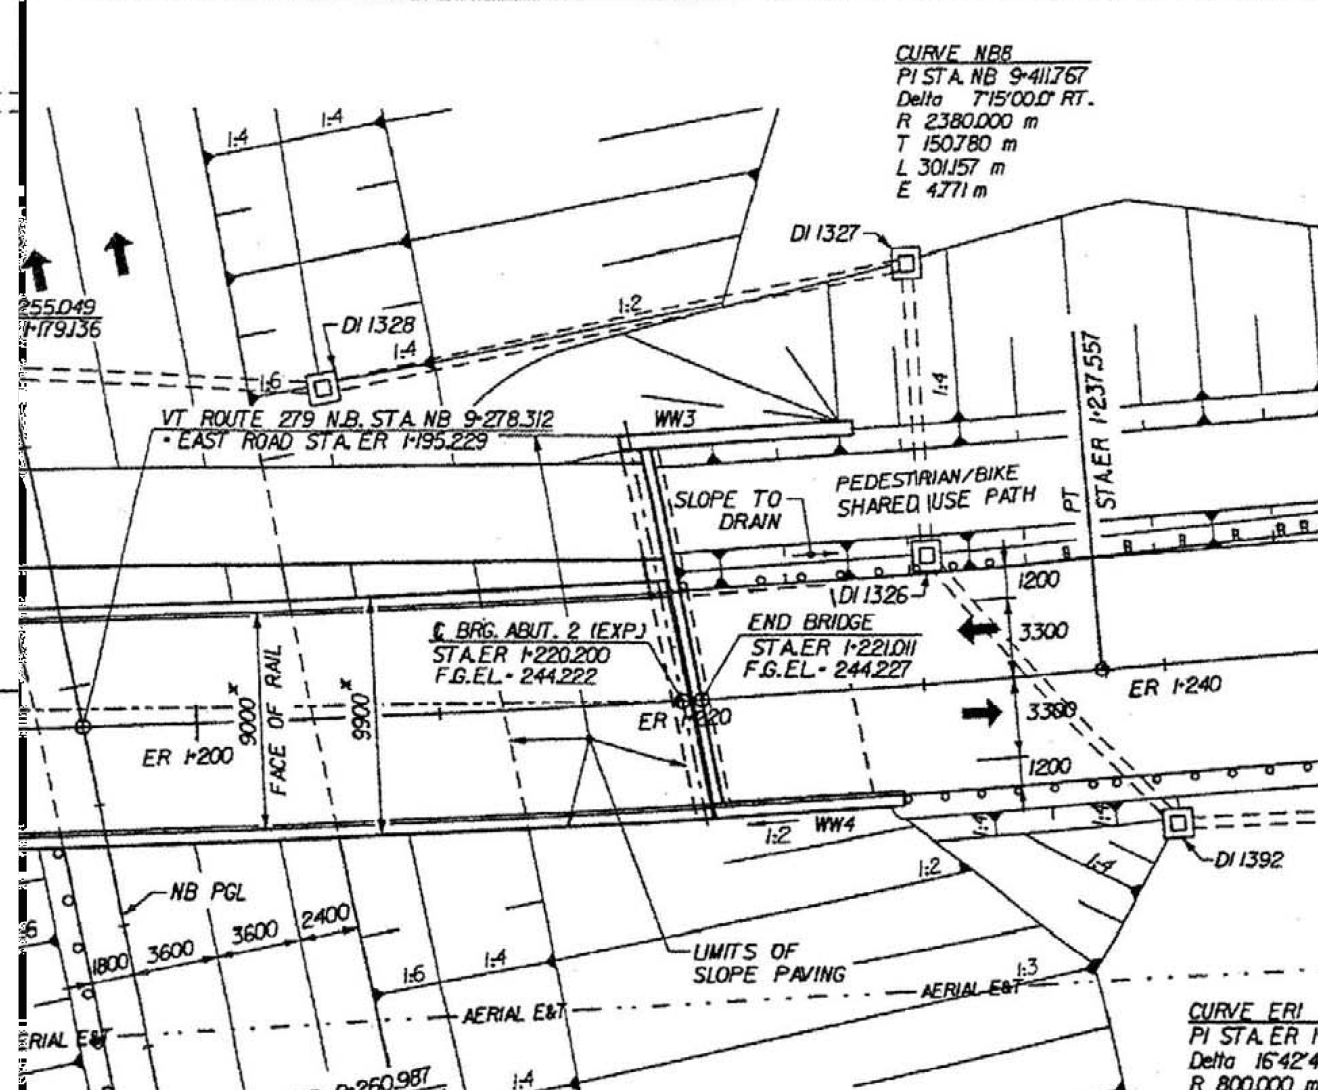
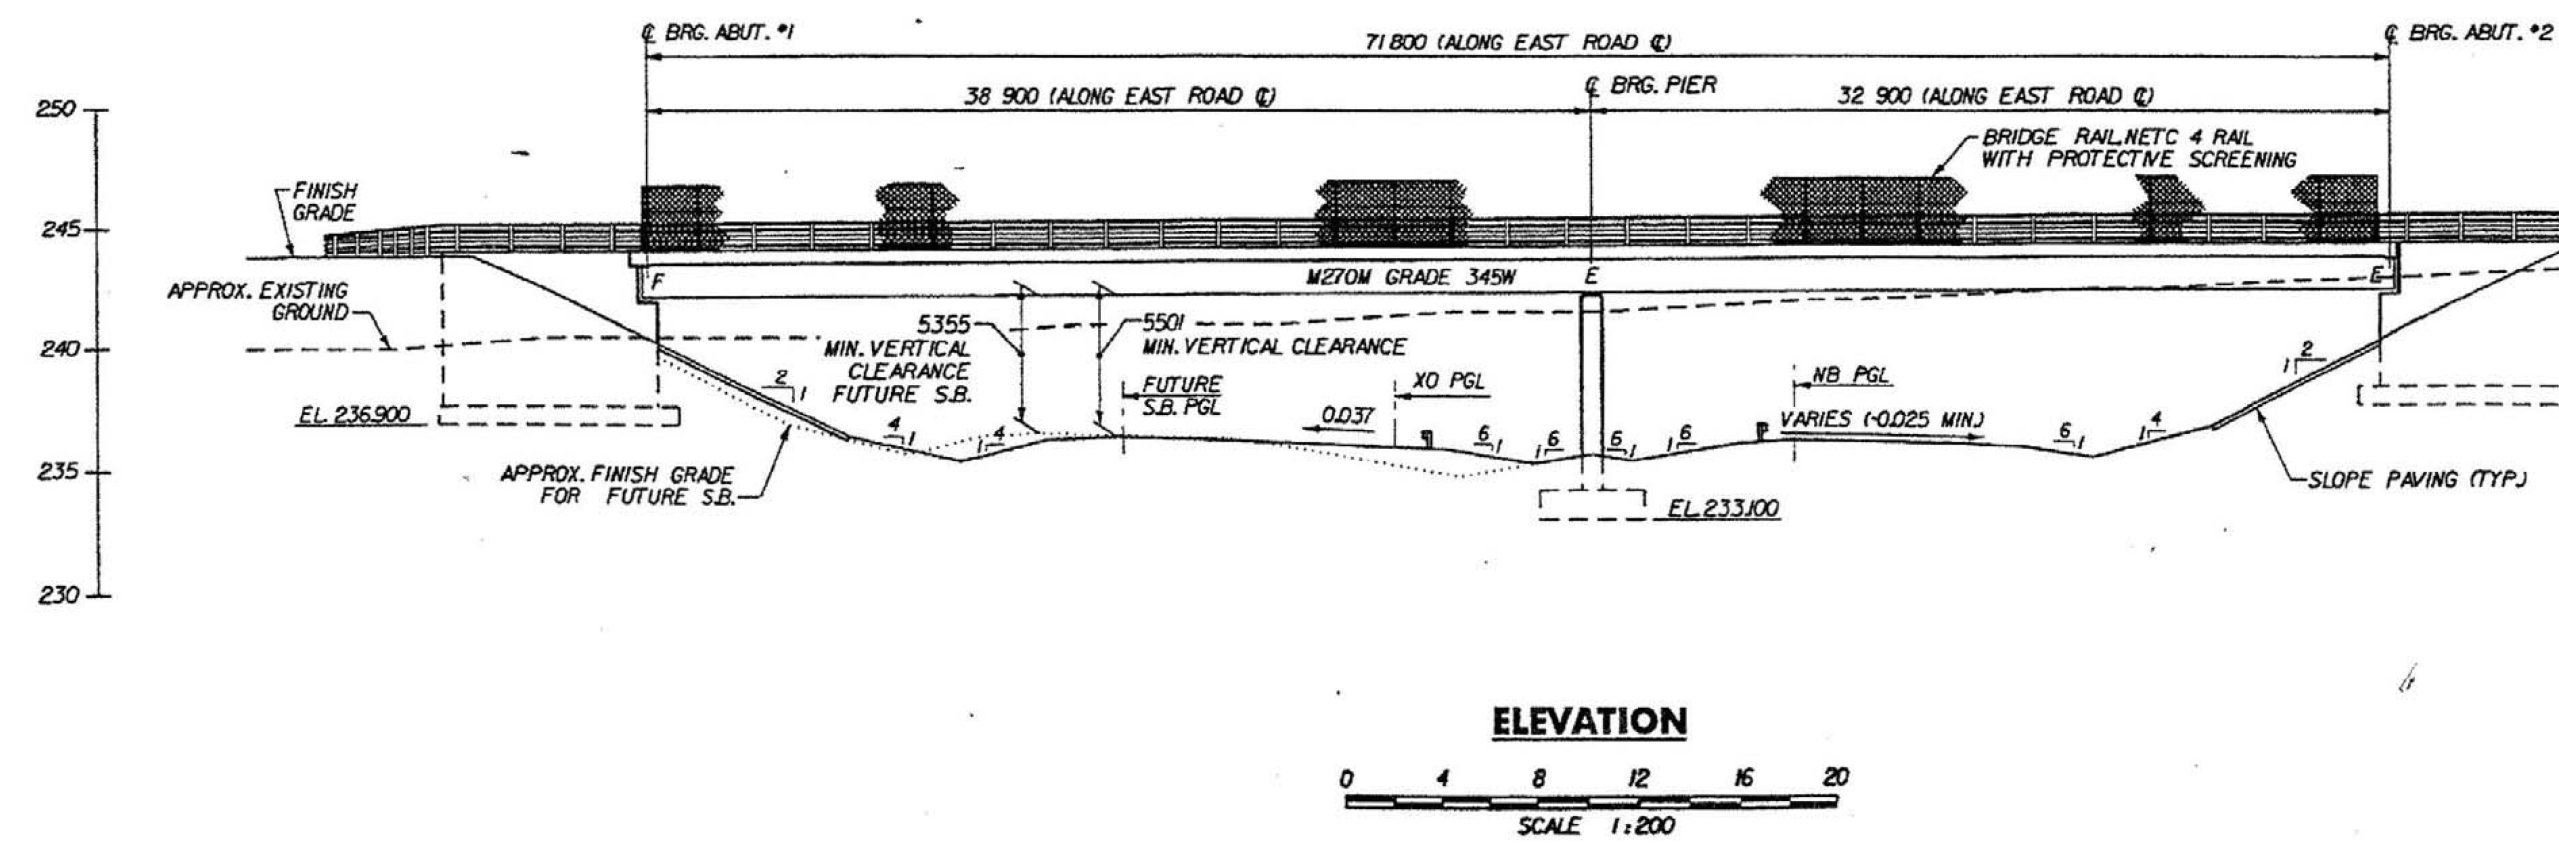
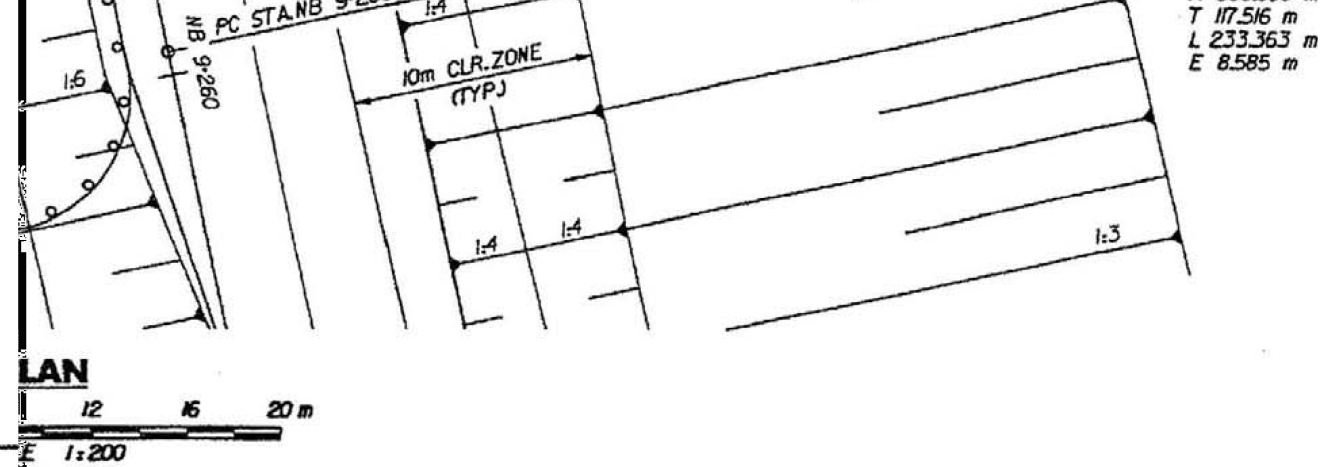


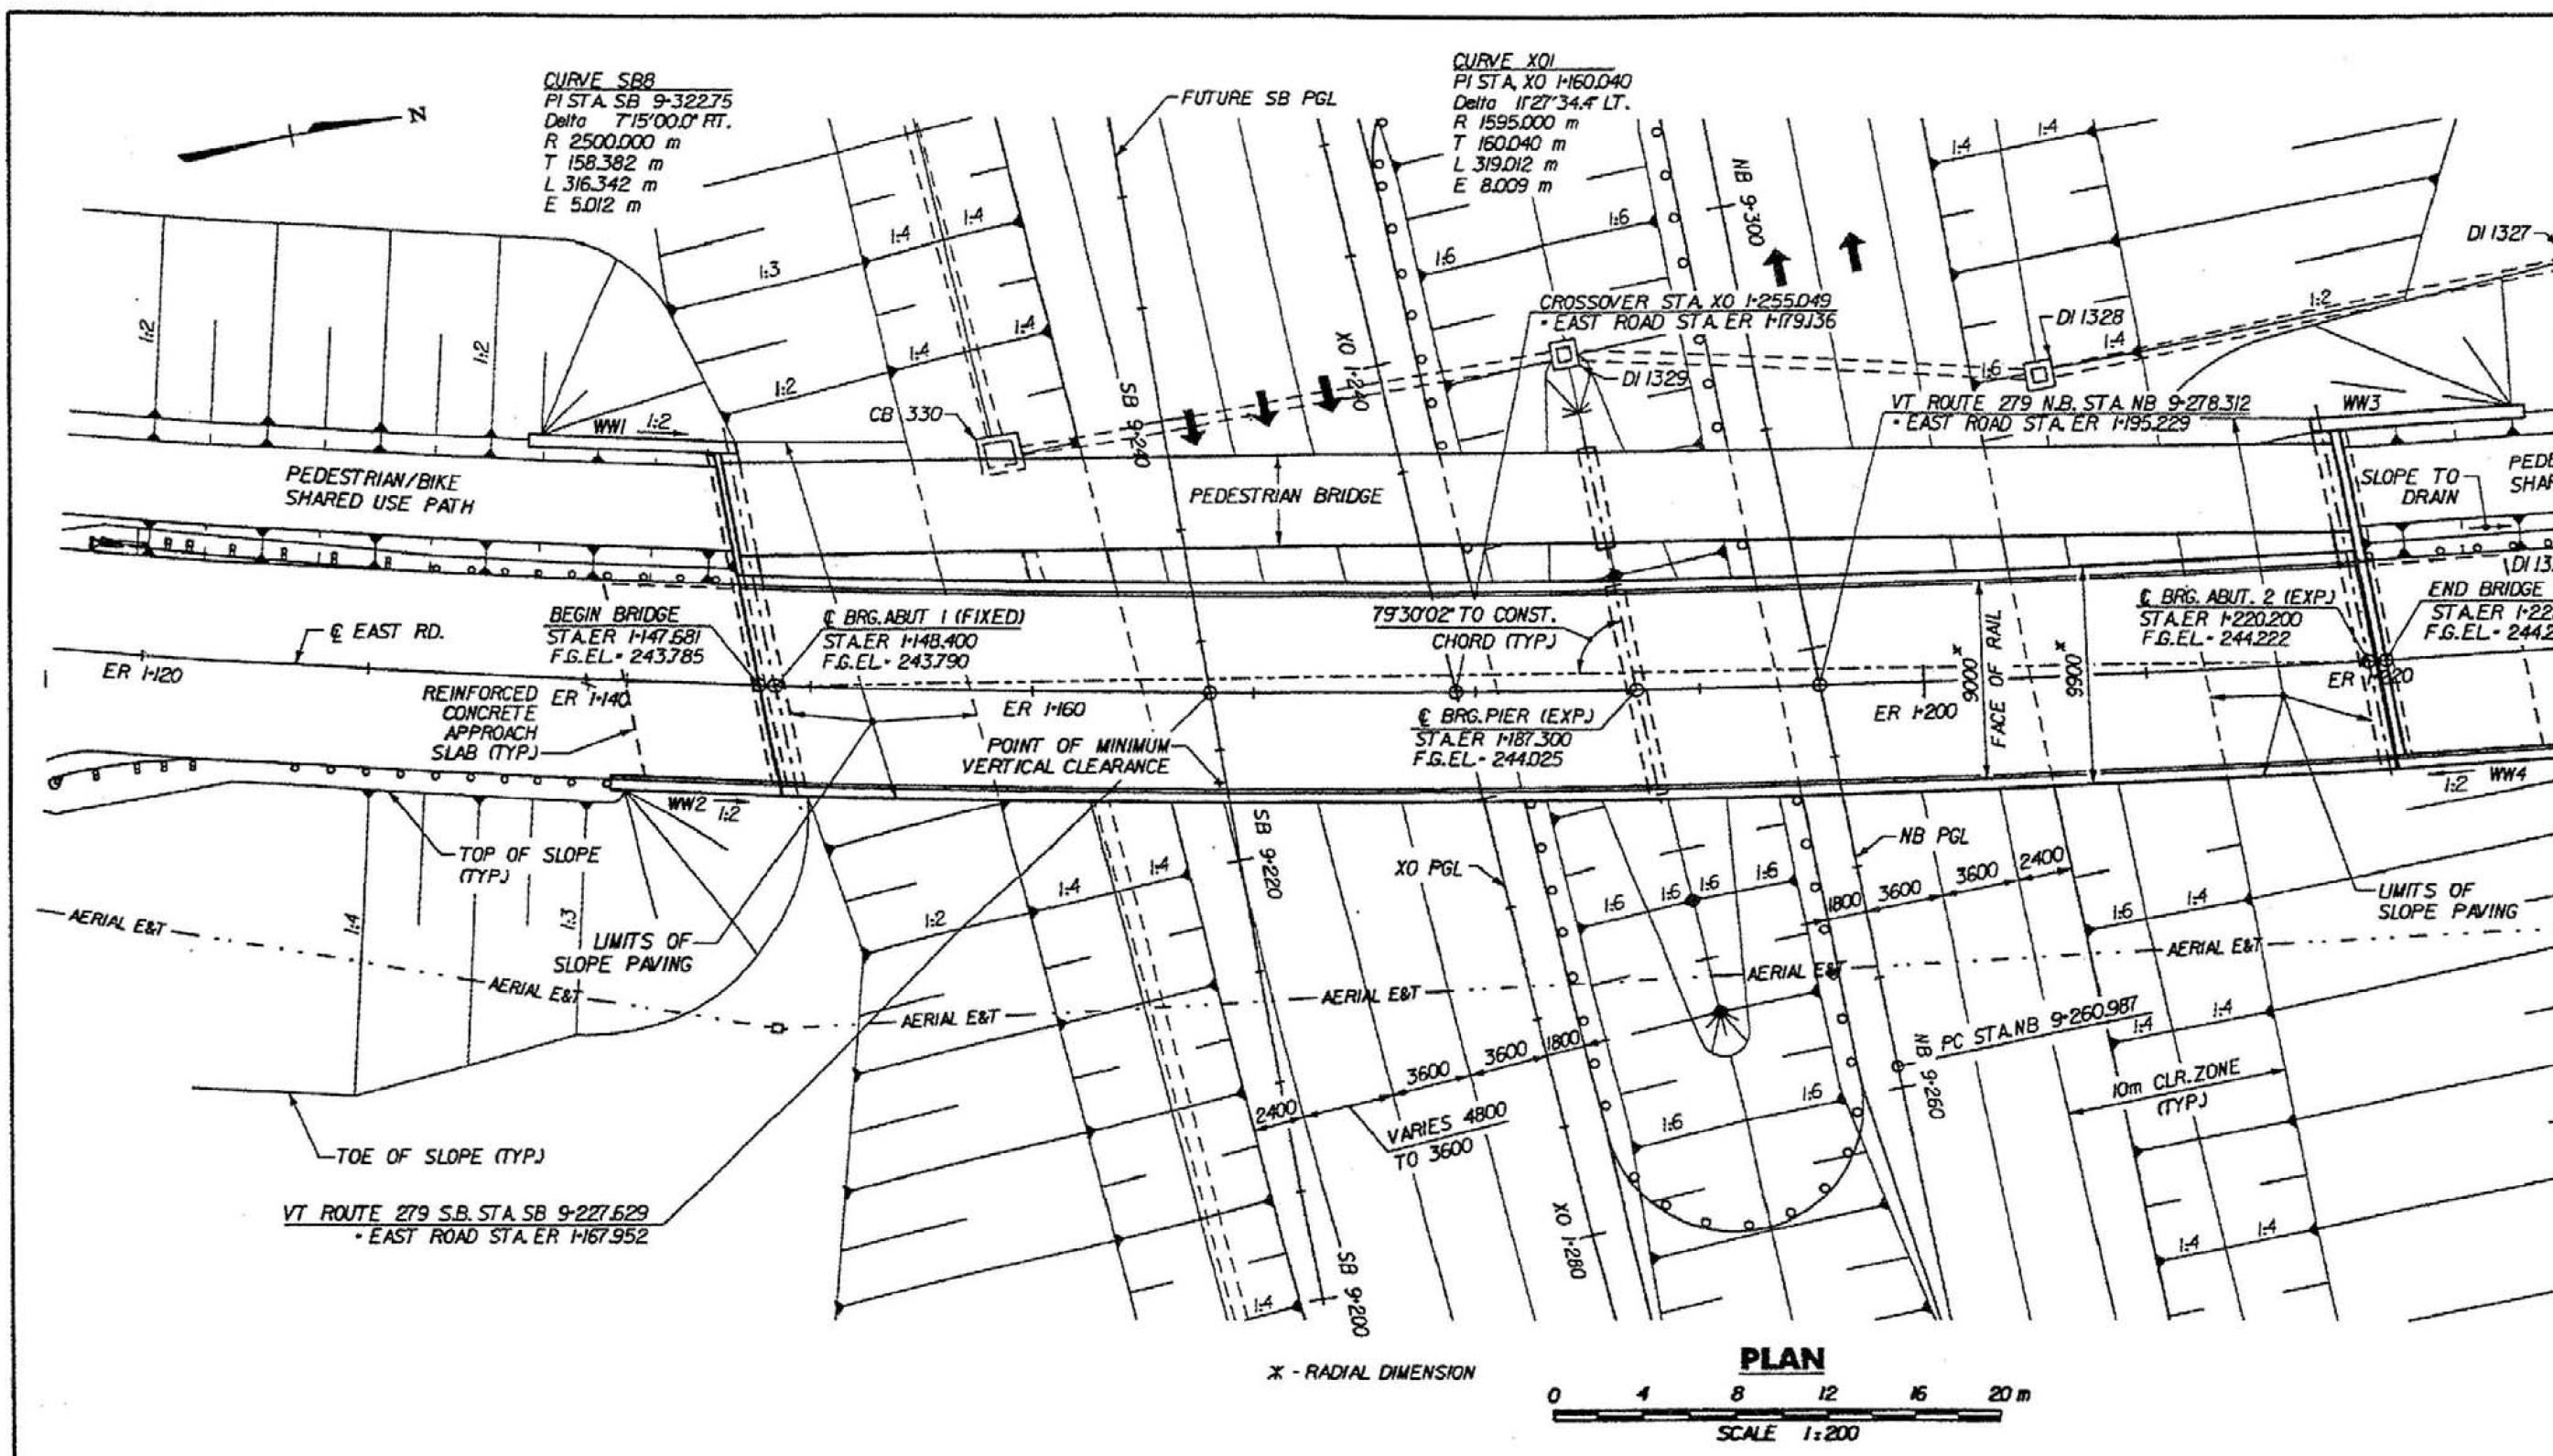

R:\30000000\Barnett\Structure\Drawings\Plan\Plan.dwg

DH Dufresne-Henry